


RAKENNUS E JULKISIVU LÄNTEEN 1 : 100



RAKENNUS E JULKISIVU KAAKKOON 1 : 100

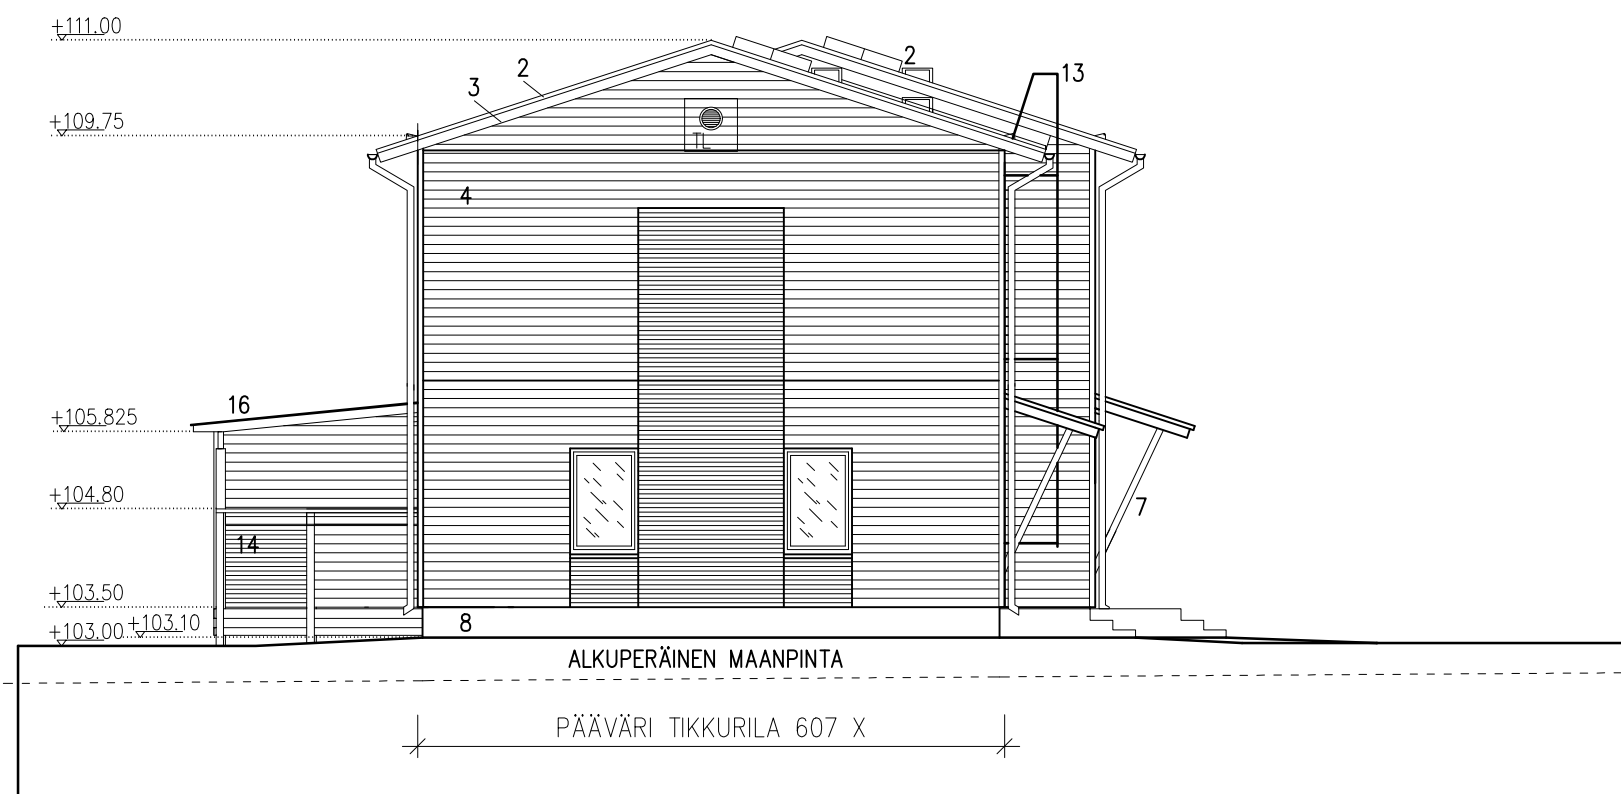


LEMPÄÄLÄN KUNTA
rakennusvalvonta

ULKOVÄRITYSSUUNNITELMA

RAKENNUSPAIKKA Kunn.osa/kytä Kiinteistötunnus Osoite
424 9-1217 KORTTELI 422 TONTTI 1 KETUNKULMA 2 37560 LEMPÄÄLÄ

KOHDE JA TOIMENPIDE ASUNTO-OSAKEYHTIÖ LEMPÄÄLÄN APILANIITTY RAKENNUS E / UUDISRAKENNUS

RAKENNUSOSA	TUNNUS-O PÄÄPIIRUSTUKSESSA	MATERIAALI	VÄRIN: O	VÄRIMALLI
VESIKATTO	kate	1 PELTIKATE	RR 23	TUMMA HARMAA
	katto-osat	2 VALMISPINN. PELTI	RR 23	TUMMA HARMAA
	räystässivut, -osat	3 PUUOSAT	TIKKURILA 610 X	VAALEA HARMAA
JULKISIVUT	pääosat 1	4 VAAKAVERHOUS UTW 125x23	TIKKURILA 607 X	SININEN
	pääosat 2	5 VAAKAPUOVERHOUS UTW 125x23	TIKKURILA 609 X	SINIHARMAA
	rakennusosat	6 VAAKAPUOVERHOUS UTW 75x23	TIKKURILA 610 X	VAALEA HARMAA
	pilarit ja palkit	7 PUU	TIKKURILA 610 X	VAALEA HARMAA
	JALUSTA	sokkeli	8 SILEÄ, VALETTU BETONI	BETONINHARMAA
IKKUNAT JA IKKUNAOVET	karni ja puite	9 PUU / ALUMIINI	RAL 7035	VAALEA HARMAA
	vesiliista	10 VALMISPINN. PELTI	RR 23	TUMMA HARMAA
ULKO-OVET	pääovet	11 PUU / ALUMIINI	RAL 7015	TUMMA HARMAA
MUUT RAKENNUSOSAT	kourut ja syöksytorvet	12 VALMISPINN. PELTI	RR 23	TUMMA HARMAA
	talovarusteet	13 TERÄS, PULVERIMAAL.	RAL 7015	TUMMA HARMAA
	väliaidat	14 PUU	TIKKURILA 607 X	SININEN
	terassitasen rakenteet	15 PAINEKYLLÄSTETTY PUU	RUSKEA	RUSKEA
	vaioKate	16 PC-KERROSLEVY KERÄPLAST	VÄRITÖN, LÄPINÄKYVÄ	KIRKAS

LISÄSELVITYKSET Nykyiset julkisivumateriaalit ja värit muutoksissa, yms.

23.03.2017.
Lempäälä

Kimmo Linnovaara
arkkitehti SAFA

Kimmo Linnovaara

Paikka ja aika

Suunnittelija

Nimikirjoitus

RAKENNUS E

LOPPUPIIRUSTUS

C 17.06.2019. KORJATTU TERASSIRAKENTEET, LISÄTTY PALOSUOJA-AIDAT KL
B 04.05.2018. OLOHUONEIDEN TERRASSI-IKKUNOIDEN KORKEUTEEN LISÄTTY 40 CM. KL
A 09.05.2017. RAKENNUKSEN KIRJAINNUS MUUTETTU. KL

K.O.SA/KYLÄ	KORTTELI/TILA	TONTTI/RNO	VIRANOMAISTEN MERKINTÖJÄ VARTEN	JUOKS.No
424	422	1 9 - 1217		

RAKENNUSPAIKKA KUNN.OSA/KYLÄ
424 9-1217 KORTTELI 422 TONTTI 1 KETUNKULMA 2 37560 LEMPÄÄLÄ

RAKENNUSKOHTEN NIMI JA OSOITE

ASUNTO-OSAKEYHTIÖ LEMPÄÄLÄN APILANIITTY RAKENNUS E, JULKISIVUPIIRUSTUS 1 : 100

ARKITEHTITOIMISTO KIMMO LINNOVAARA

PIIPONRAITTI 1 37500 LEMPÄÄLÄ 040-5844600

kimmo.linnovaara@gmail.com

23.03.2017.

ARK 610 104

C