




RAKENNUS D JULKISIVU POHJOISEN 1 : 100



RAKENNUS D JULKISIVU LÄNTEEN 1 : 100

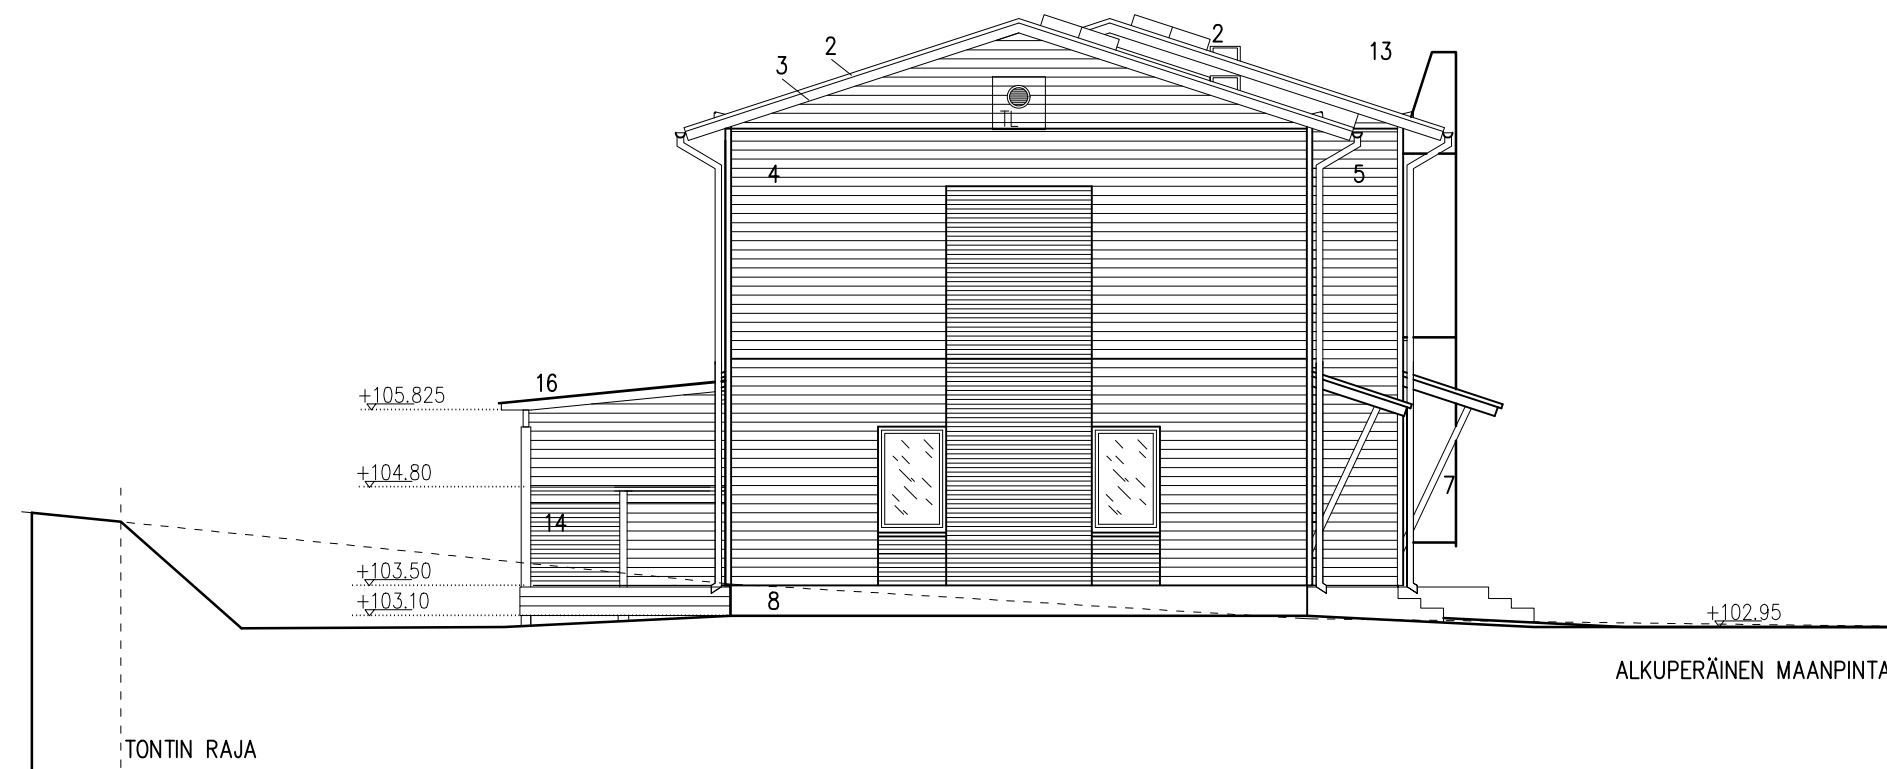

RAKENNUS D JULKISIVU ETELÄÄN 1 : 100



RAKENNUS D JULKISIVU ITÄÄN 1 : 100

LEMPÄÄLÄN KUNTA  
rakennusvalvonta

ULKOVÄRITYSSUUNNITELMA

RAKENNUSPAIKKA Kunn.osa/kylä Kiinteistötunnus Osoite  
424 9-1217 KORTTELI 422 TONTTI 1 KETUNKULMA 2 37560 LEMPÄÄLÄ

KOHDE JA TOIMENPIDE ASUNTO-OSAKEYHTIÖ LEMPÄÄLÄN APILANIITYT RAKENNUS D / UUDISRAKENNUS

RAKENNUSOSA	TUNNUS-O PÄÄPIIRUSTUKSESSA	MATERIAALI	VÄRIN: O	VÄRIMALLI	
VESIKATTO	kate	1	PELTIKATE	RR 23	TUMMA HARMAA
	katto-osat	2	VALMISPINN. PELTI	RR 23	TUMMA HARMAA
	räystässivut, -osat	3	PUUOSAT	TIKKURILA 610 X	VAALEA HARMAA
JULKISIVUT	pääosat 1	4	VAAKAVERHOUS UTW 125x23	TIKKURILA 607 X	SININEN
	pääosat 2	5	VAAKAPUUVERHOUS UTW 125x23	TIKKURILA 609 X	SINHARMAA
	rakennusosat	6	VAAKAPUUVERHOUS UTW 75x23	TIKKURILA 610 X	VAALEA HARMAA
	pilarit ja palkit	7	PUU	TIKKURILA 610 X	VAALEA HARMAA
	JALUSTA	sokkeli	8	SILEÄ, VALETTU BETONI	BETONINHARMAA
IKKUNAT JA IKKUNAOVET	karni ja puite	9	PUU / ALUMIINI	RAL 7035	VAALEA HARMAA
	vesiliista	10	VALMISPINN. PELTI	RR 23	TUMMA HARMAA
ULKO-OVET	pääovet	11	PUU / ALUMIINI	RAL 7015	TUMMA HARMAA
MUUT RAKENNUSOSAT	kourut ja syöksytörvet	12	VALMISPINN. PELTI	RR 23	TUMMA HARMAA
	talovarusteet	13	TERÄS, PULVERIMAAL.	RAL 7015	TUMMA HARMAA
	väliaidat	14	PUU	TIKKURILA 607 X	SININEN
	terassitasen rakenteet	15	PAINEKYLLÄSTETTY PUU	RUSKEA	RUSKEA
	valokate	16	PC-KERROSLEVY KERÄPLAST	VÄRITÖN, LÄPINÄKYVÄ	KIRKAS

LISÄSELVITYKSET Nykyiset julkisivumateriaalit ja värit muutoksissa, yms.

23.03.2017.  
Lempäälä

Kimmo Linnovaara  
arkkitehti SAFA

*Kimmo Linnovaara*

Paikka ja aika

Suunnittelija

Nimikirjoitus

## RAKENNUS D

## LOPPUPIIRUSTUS

C 17.06.2019. KORJATTU TERASSIRAKENTEET, LISÄTTY PALOSUOJA-AIDAT	KL
B 04.05.2018. OLOHUONEIDEN TERASSI-IKKUNOIDEN KORKEUTEEN LISÄTTY 40 CM.	KL
A 09.05.2017. RAKENNUKSEN KIRJAINNUS MUUTETTU.	KL

K.O.SA/KYLÄ	KORTTELI/TILA	TONTTI/RNO	VIRANOMAISTEN MERKINTÖJÄ VARTEN
424	422	1 9 - 1217	

RAKENNUSLOPPIPIIRUSTUS	PIIRUSTUSLAJI	JUOKS.No
UUDISRAKENNUS	PÄÄPIIRUSTUS	
RAKENNUSKOHTIEN NIMI JA OSOITE	PIIRUSTUKSEN SISÄLTÖ	MITTAKAAVAT
ASUNTO-OSAKEYHTIÖ LEMPÄÄLÄN APILANIITYT	RAKENNUS D, JULKISIVUPIIRUSTUS	1 : 100

ASUNTO-OSAKEYHTIÖ  
LEMPÄÄLÄN APILANIITYT  
KETUNKULMA 2 37560 LEMPÄÄLÄ

SUUNNITTELUALA, TYÖN NUMERO, PIIRUSTUSNUMERO MUUTOS

ARKKITEHTITOIMISTO KIMMO LINNOVAARA  
PIIPONRAITTI 1 37500 LEMPÄÄLÄ 040-5844600 **ARK 610 106** C

kimmo.linnovaara@gmail.com Päiväys ja allekirjoitus  
23.03.2017. *Kimmo Linnovaara*